

**-01 PLAN**  
 Schaal: 1:300





**INPLANTING 20 APP\_8 WONINGEN**  
 Schaal: 1:300



ETTELGEMSE-  
 STRAAT

**INPLANTING  
 ETTLEGEMSESTRAAT  
 06/03/2026**

# OUDEBURG - SITE GRYSOON ETTELGEMSESTRAAT

Kadastraal: 1ste afdeling, sectie B, nr. 415A2

## ASBUILTPLAN



SCHAAL: 1/250

LEGENDE	
	Inspectieput
	Straatkolk
	Brandkraan
	Verlichtingspaal
	Punt met gemeten hoogte van maaiveld/wegenis/verharding (hoogte volgens T.A.W.)
	Punt met gemeten hoogte van dorpel of vloer (hoogte volgens T.A.W.)
	Perceelsgrens met knik
	Zichtbare binnenvlak scheidingsmuur
	Haag
	Bebouwing
	Erfdienstbaarheidsstrook cabine ten voordele van Fluvius

CONTROLEAFMETING:  
10,00

De perceelsgrenzen werden gereconstrueerd op basis van volgende documenten:

- opmetingsplan landmeter Vandendooren dd. 10/11/1949
- opmetingsplan landmeter Soete dd. 11/03/1956
- opmetingsplan landmeter Borny dd. 14/01/1960 (akte notaris Vermeersch d. 11/04/1960)
- opmetingsplan landmeter Bruynooghe dd. 28/05/1963, 01/07/1964, 21/07/1965
- opmetingsplan landmeter Deruyter dd. 11/09/1988 en 05/06/1990
- opmetingsplan landmeter Meijns dd. 17/09/1992
- opmetingsplan landmeter Jonckheere dd. 17/02/2009
- opmetingsplan W.V.E.M.

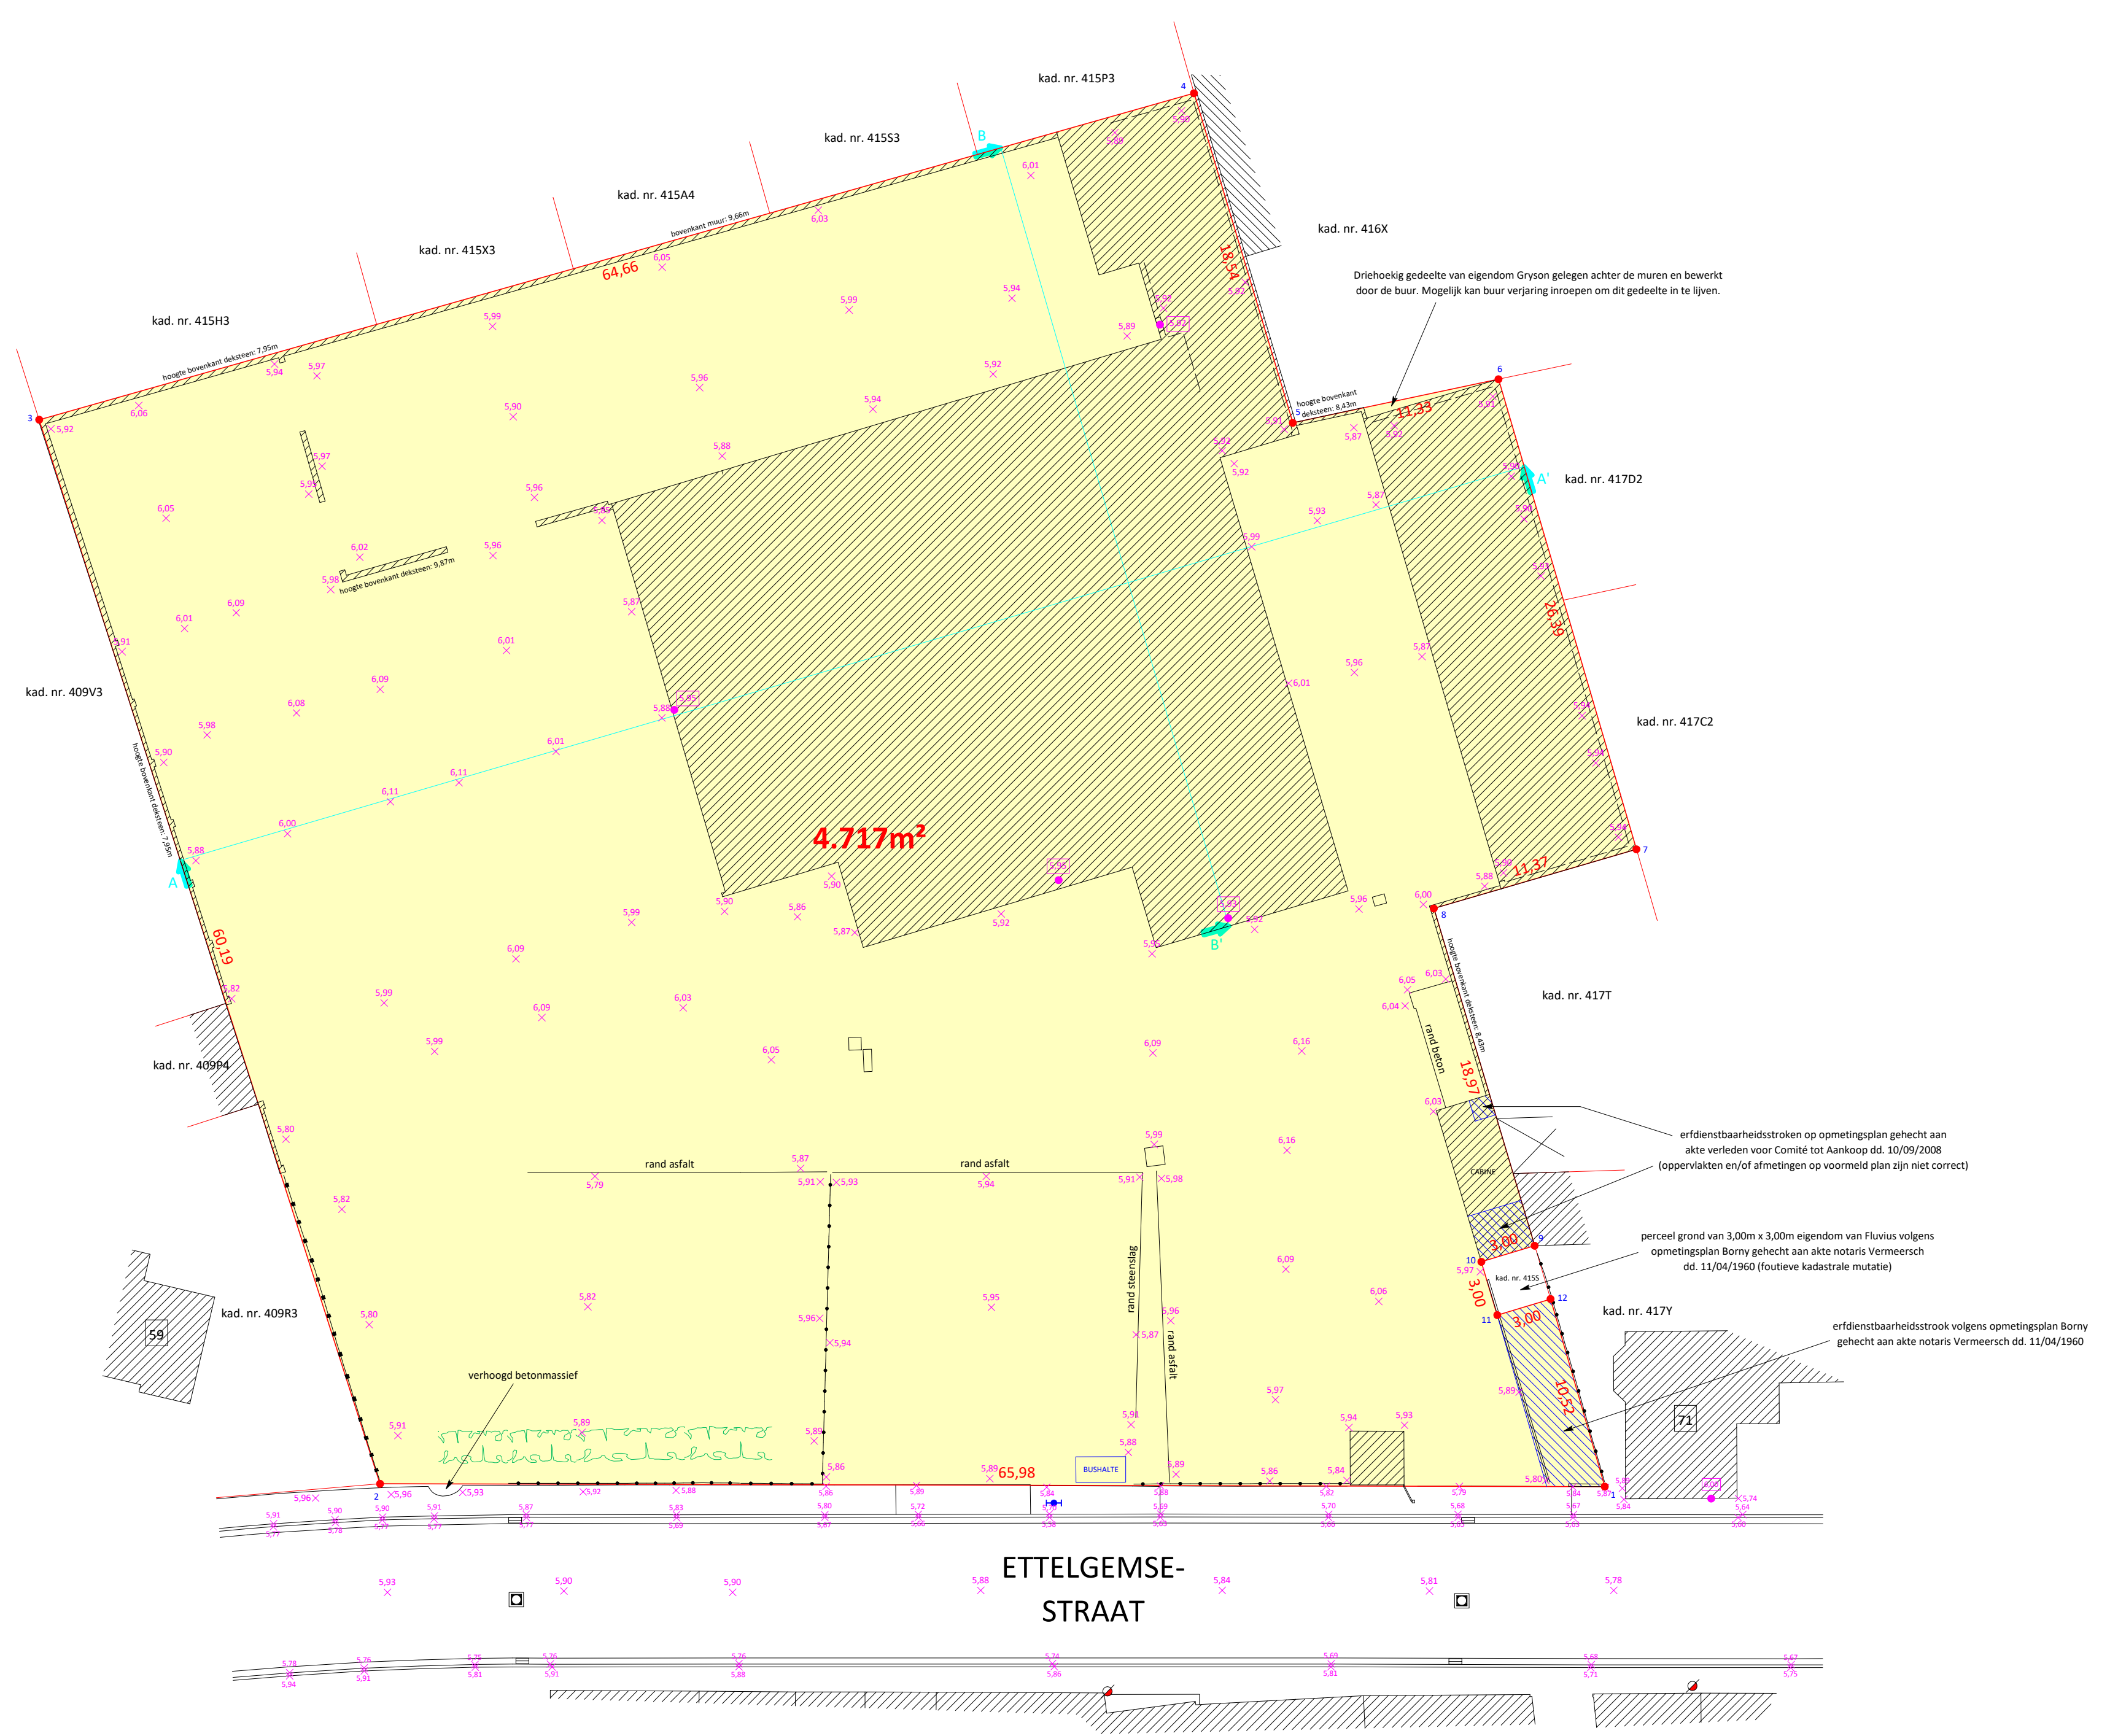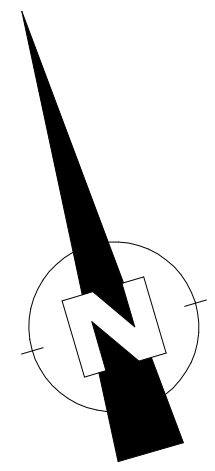

Opgemaakt te OOSTKAMP op 6 juli 2020

BV KRIS DE PAUW  
Kris De Pauw, zaakvoerder  
Landmeter-Expert, beëdigd door de  
Rechtbank van Eerste Aanleg van Brugge  
Inschrijvingsnummer tableau: LAN071350  
Brugsestraat 45  
8020 OOSTKAMP  
gsm: 0476/99.76.21  
Email: kris@landmeterdepauw.be  
Website: www.landmeterdepauw.be